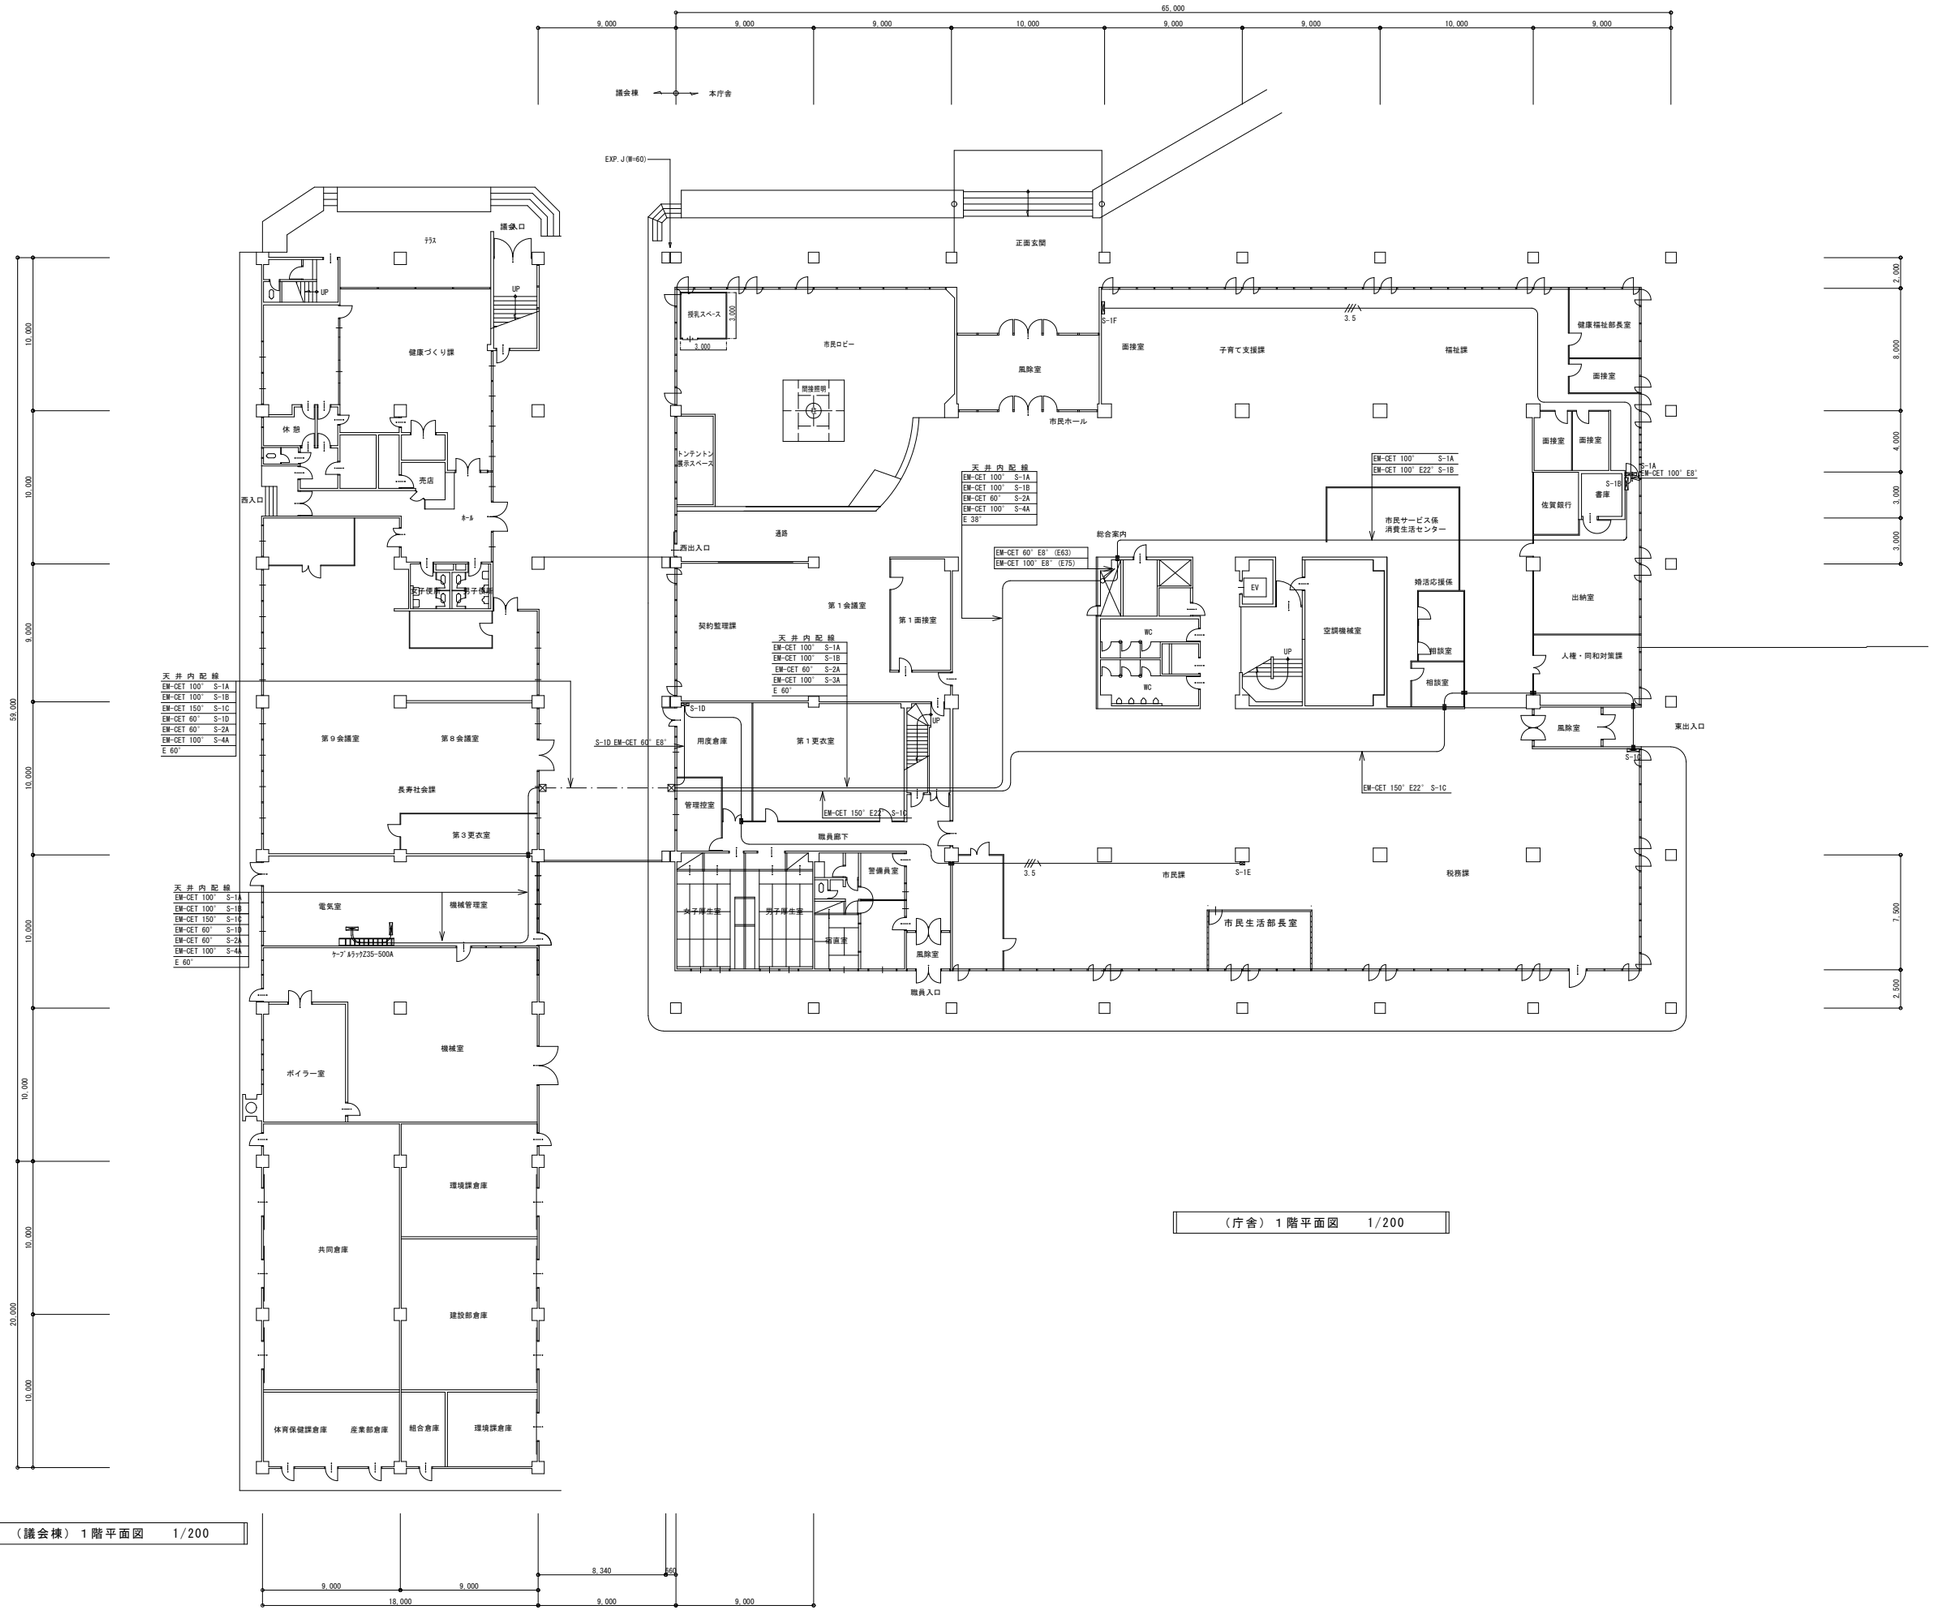

（庁舎）１階平面図　1/200

（議会棟）１階平面図　1/200

竣工図